



osiedle OGRODY WŁOCHY

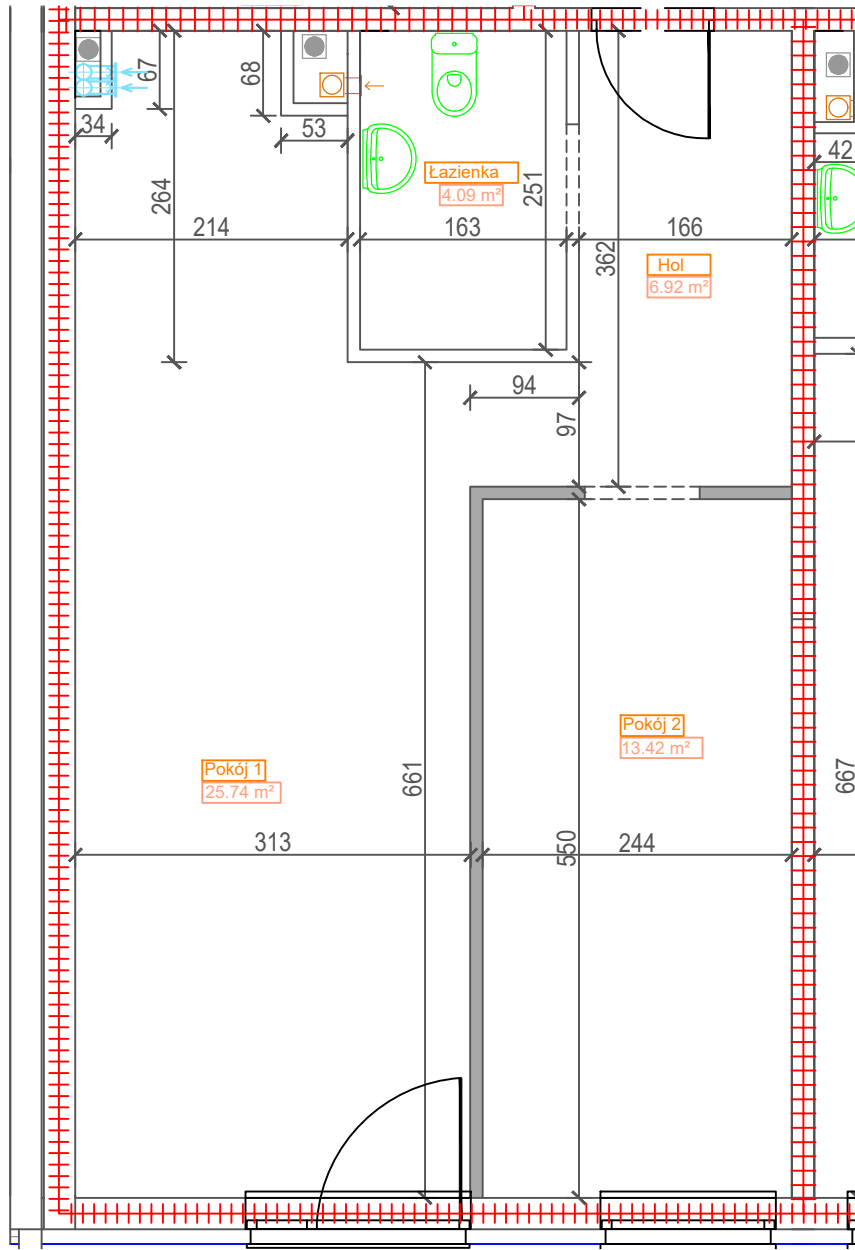

Nr budynku	2	Nr lokalu 525
Piętro	1	
Liczba pokoi	2	
Powierzchnia użytkowa lokalu wg PN-ISO 9836:1997	51.24 m ²	
Hol	6.92 m ²	
Pokój 1	25.74 m ²	
Łazienka	4.09 m ²	
Pokój 2	13.42 m ²	
Balkon	0.00 m ²	
Pow. pod ściankami możliwymi do demontażu	1.07 m ²	

ul. Pola Karolińskie 2

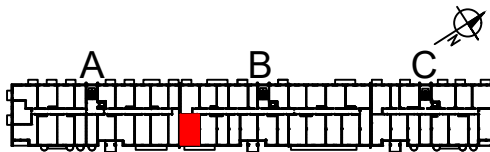

S-PROPERTY SP. Z O.O. SP.K.
ul. Elekoralna 24/60, 00-892 Warszawa
Adres do korespondencji:
ul. Chrościckiego 87/1, 02-414 Warszawa

INWENTARYZACJA POWYKONAWCZA
BUDYNEK "B" MIESZKALNO-USŁUGOWY
Z GARAZEM PODZIEMNYM



ul. Pola Karolińskie 2
02-414 Warszawa