


Nr budynku	2	Nr lokalu 568
Piętro	3	
Liczba pokoi	2	
Powierzchnia użytkowa lokalu wg PN-ISO 9836:1997	45.71m ²	
Hol	4.49 m ²	
Pokój 1	18.97 m ²	
Łazienka	4.10 m ²	
Pokój 2	14.62 m ²	
Wnęka do zabudowy	2.22 m ²	
Balkon	2.41 m ²	
Pow. pod ściankami możliwymi do demontażu	1.31 m ²	

ul. Pola Karolińskie 2

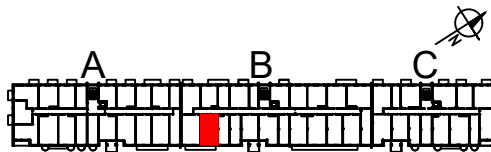

S-PROPERTY SP. Z O.O. SP.K.
ul. Elektoralna 24/60, 00-892 Warszawa
Adres do korespondencji:
ul. Chrościckiego 87/1, 02-414 Warszawa

INWENTARYZACJA POWYKONAWCZA
BUDYNEK "B" MIESZKALNO-USŁUGOWY
Z GARAZEM PODZIEMNYM



ul. Pola Karolińskie 2
02-414 Warszawa