



osiedle OGRODY WŁOCHY

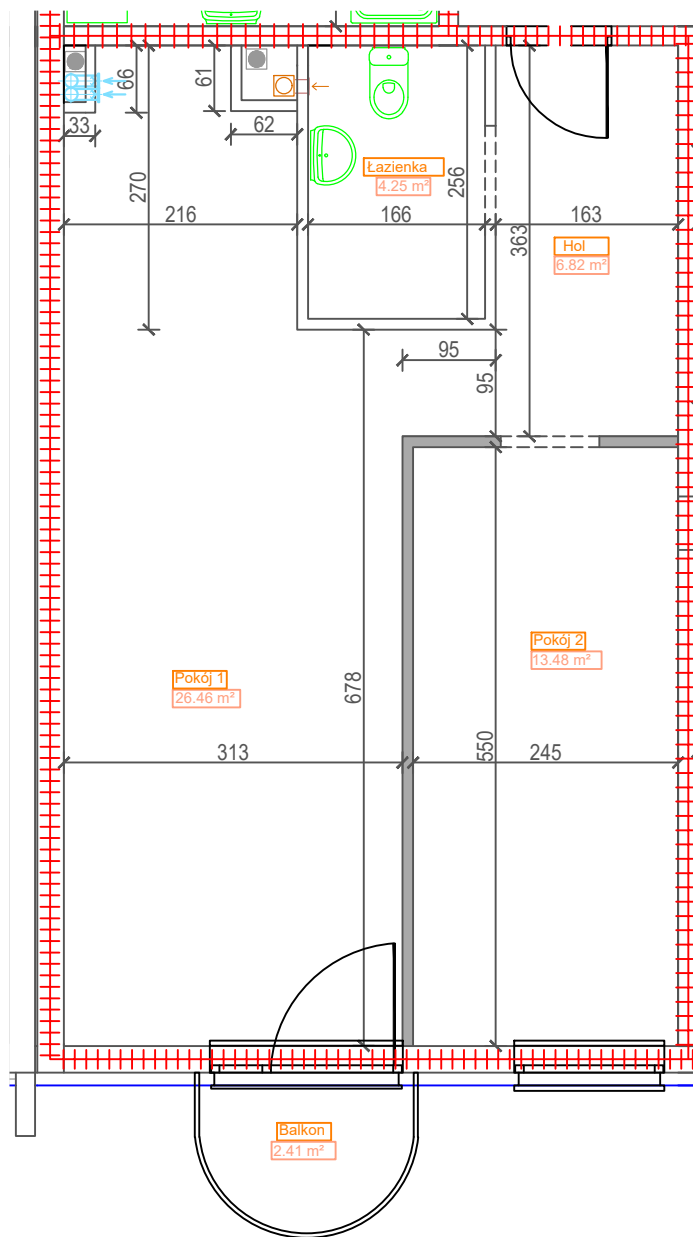

Nr budynku	2	Nr lokalu 569
Piętro	3	
Liczba pokoi	2	
Powierzchnia użytkowa lokalu wg PN-ISO 9836:1997	52.09m ²	
Hol	6.82 m ²	
Pokój 1	26.46 m ²	
Łazienka	4.25 m ²	
Pokój 2	13.48 m ²	
Balkon	2.41 m ²	
Pow. pod ściankami możliwymi do demontażu	1.08 m ²	

ul. Pola Karolińskie 2

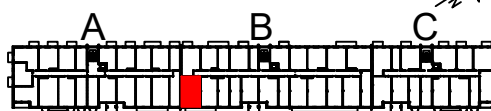

S-PROPERTY SP. Z O.O. SP.K.
ul. Elekoralna 24/60, 00-892 Warszawa
Adres do korespondencji:
ul. Chrościckiego 87/1, 02-414 Warszawa

INWENTARYZACJA POWYKONAWCZA
BUDYNEK "B" MIESZKALNO-USŁUGOWY
Z GARAŻEM PODZIEMNYM



ul. Pola Karolińskie 2
02-414 Warszawa