


Nr budynku	2	Nr lokalu 600
Piętro	5	
Liczba pokoi	1	
Powierzchnia użytkowa lokalu wg PN-ISO 9836:1997	31.56m²	
Hol	3.07 m ²	
Pokój	24.49 m ²	
Łazienka	4.00 m ²	
Pow. pod ściankami możliwymi do demontażu	0.00 m ²	
Balkon	2.41 m ²	

ul. Pola Karolińskie 2

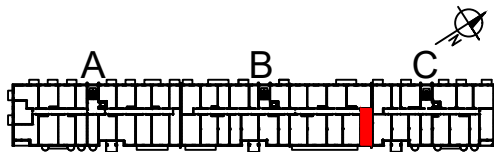

S-PROPERTY SP. Z O.O. SP.K.
ul. Elektoralna 24/60, 00-892 Warszawa
Adres do korespondencji:
ul. Chrościckiego 87/1, 02-414 Warszawa

**INWENTARYZACJA POWYKONAWCZA
BUDYNEK "B" MIESZKALNO-USŁUGOWY
Z GARAŻEM PODZIEMNYM**



ul. Pola Karolińskie 2
02-414 Warszawa