



osiedle OGRODY WŁOCHY

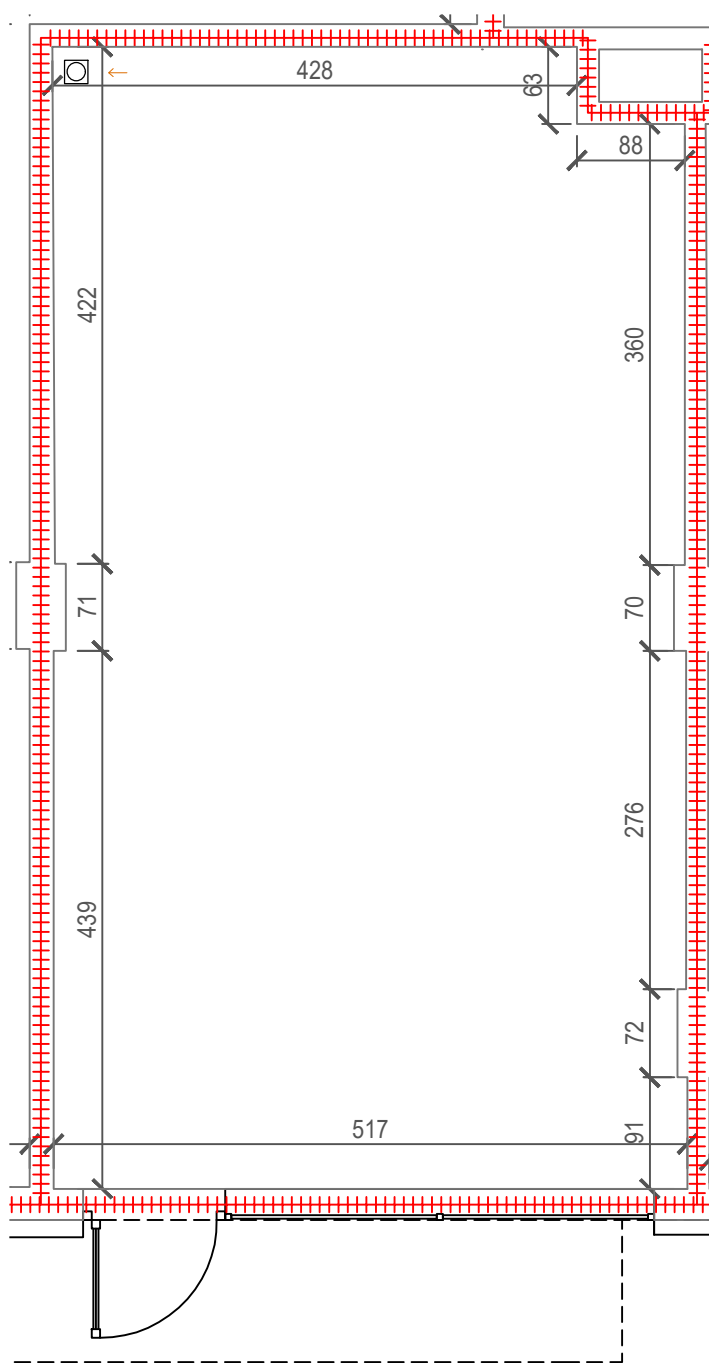

Nr budynku	2	Nr lokalu	709
Piętro	parter		
Powierzchnia użytkowa lokalu wg PN-ISO 9836:1997	47.31m ²		

ul. Pola Karolińskie 2

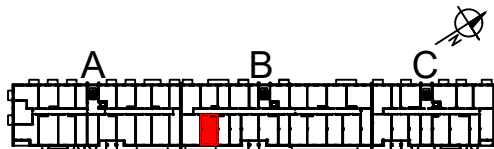

S-PROPERTY SP. Z O.O. SP.K.
ul. Elekoralna 24/60, 00-892 Warszawa
Adres do korespondencji:
ul. Chrościckiego 87/1, 02-414 Warszawa

INWENTARYZACJA POWYKONAWCZA
BUDYNEK "B" MIESZKALNO-USŁUGOWY
Z GARAŻEM PODZIEMNYM



ul. Pola Karolińskie 2
02-414 Warszawa