


Nr budynku	2	Nr lokalu
Piętro	parter	712
Powierzchnia użytkowa lokalu wg PN-ISO 9836:1997	81.02m ²	

ul. Pola Karolińskie 2

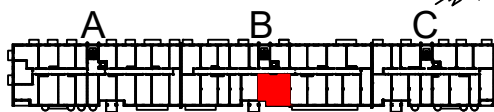

S-PROPERTY SP. Z O.O. SP.K.
 ul. Elektoralna 24/60, 00-892 Warszawa
 Adres do korespondencji:
 ul. Chrościckiego 87/1, 02-414 Warszawa

INWENTARYZACJA POWYKONAWCZA
 BUDYNEK "B" MIESZKALNO-USŁUGOWY
 Z GARAŻEM PODZIEMNYM



ul. Pola Karolińskie 2
 02-414 Warszawa