



osiedle OGRODY WŁOCHY

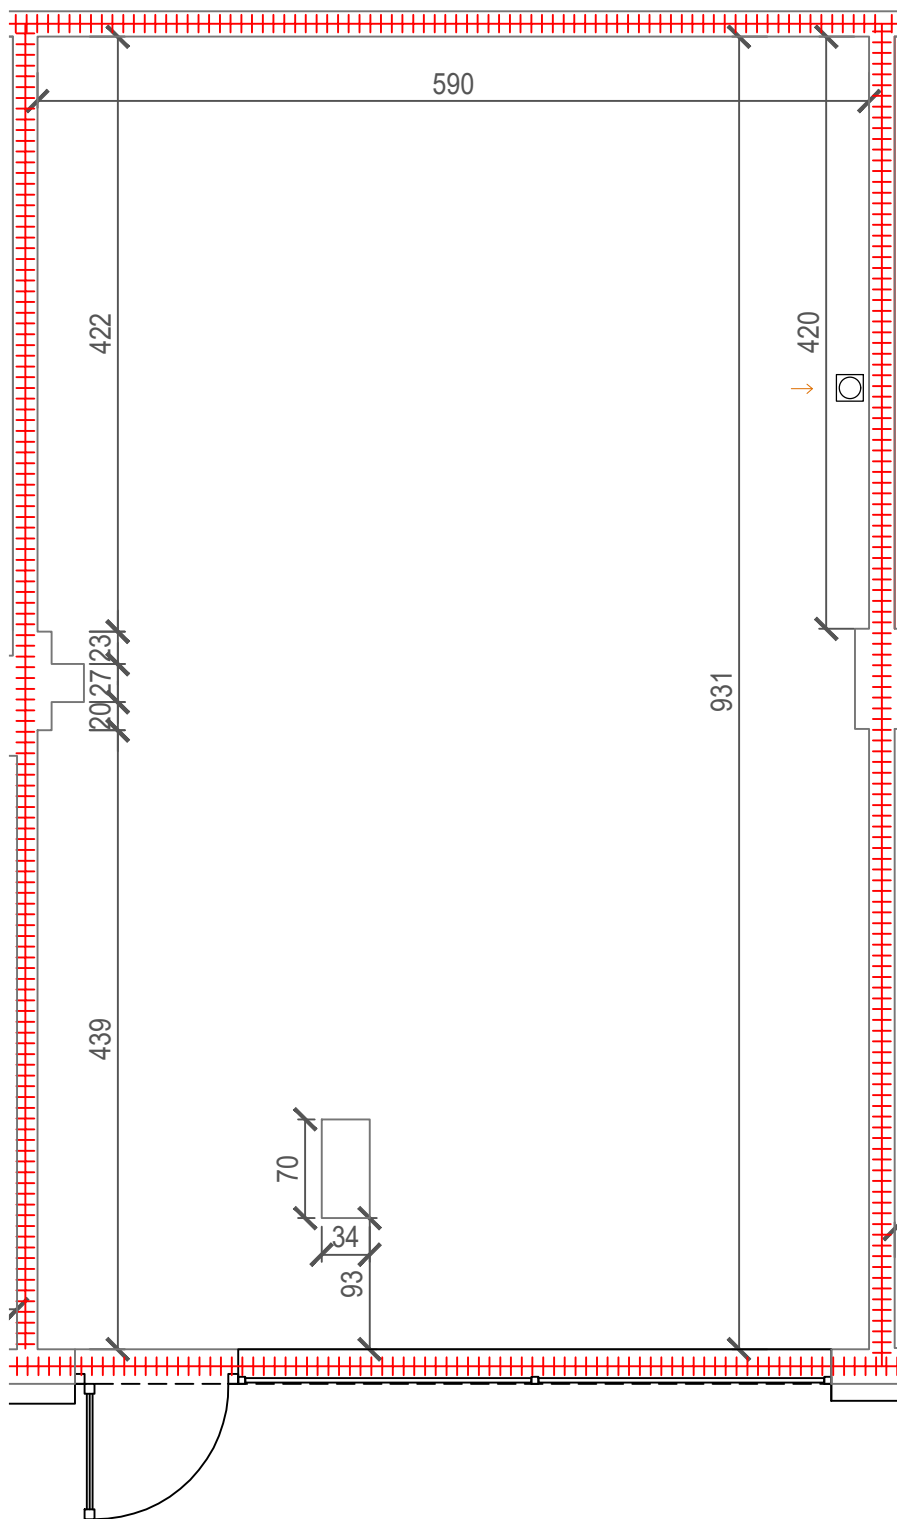

Nr budynku	2	Nr lokalu	714
Piętro	parter		
Powierzchnia użytkowa lokalu wg PN-ISO 9836:1997	54.49m <sup>2</sup>		

ul. Pola Karolińskie 2

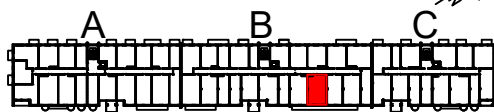

S-PROPERTY SP. Z O.O. SP.K.  
ul. Elektoralna 24/60, 00-892 Warszawa  
Adres do korespondencji:  
ul. Chrościckiego 87/1, 02-414 Warszawa

INWENTARYZACJA POWYKONAWCZA  
BUDYNEK "B" MIESZKALNO-USŁUGOWY  
Z GARAZEM PODZIEMNYM



ul. Pola Karolińskie 2  
02-414 Warszawa