



osiedle OGRODY WŁOCHY

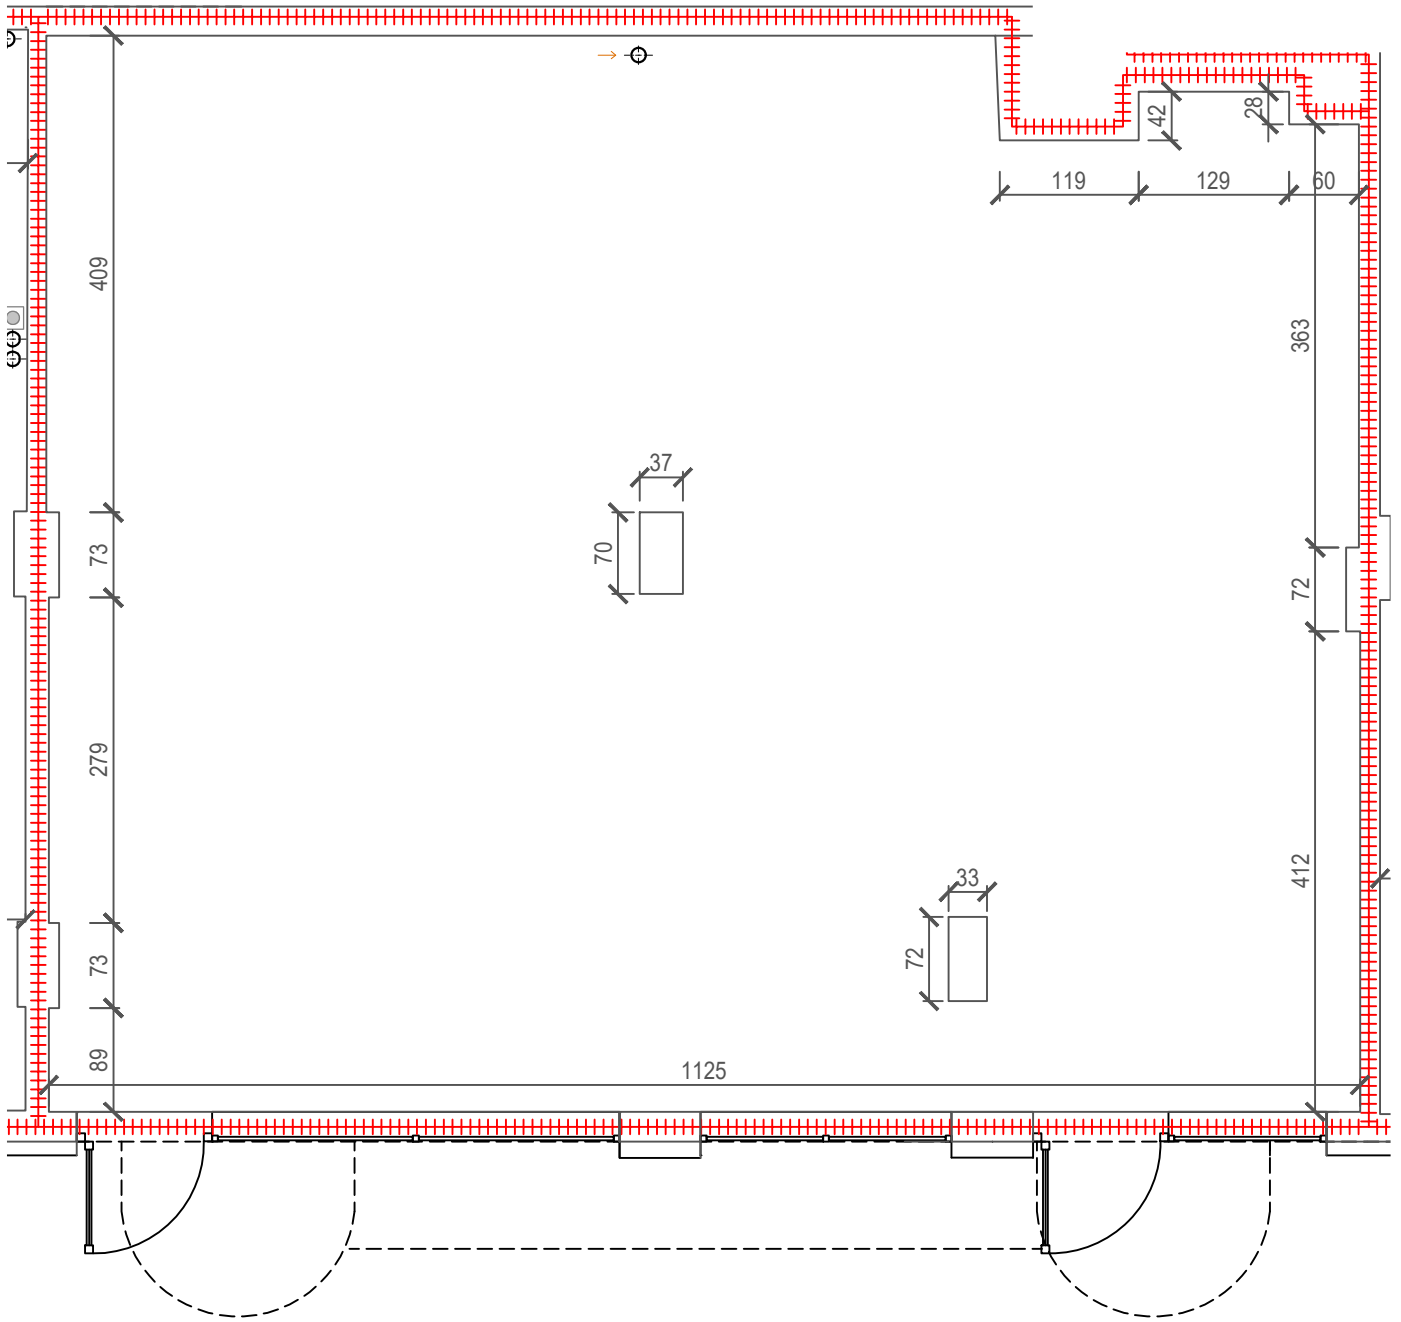

Nr budynku	2	Nr lokalu
Piętro	parter	720
Powierzchnia użytkowa lokalu wg PN-ISO 9836:1997	100.99m ²	

ul. Pola Karolińskie 2

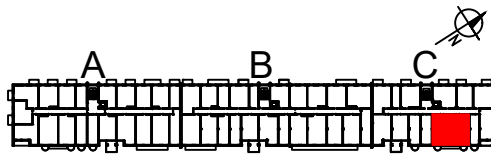

S-PROPERTY SP. Z O.O. SP.K.
ul. Elektoralna 24/60, 00-892 Warszawa
Adres do korespondencji:
ul. Chrościckiego 87/1, 02-414 Warszawa

INWENTARYZACJA POWYKONAWCZA
BUDYNEK "C" MIESZKALNO-USŁUGOWY
Z GARAŻEM PODZIEMNYM



ul. Pola Karolińskie 2
02-414 Warszawa